


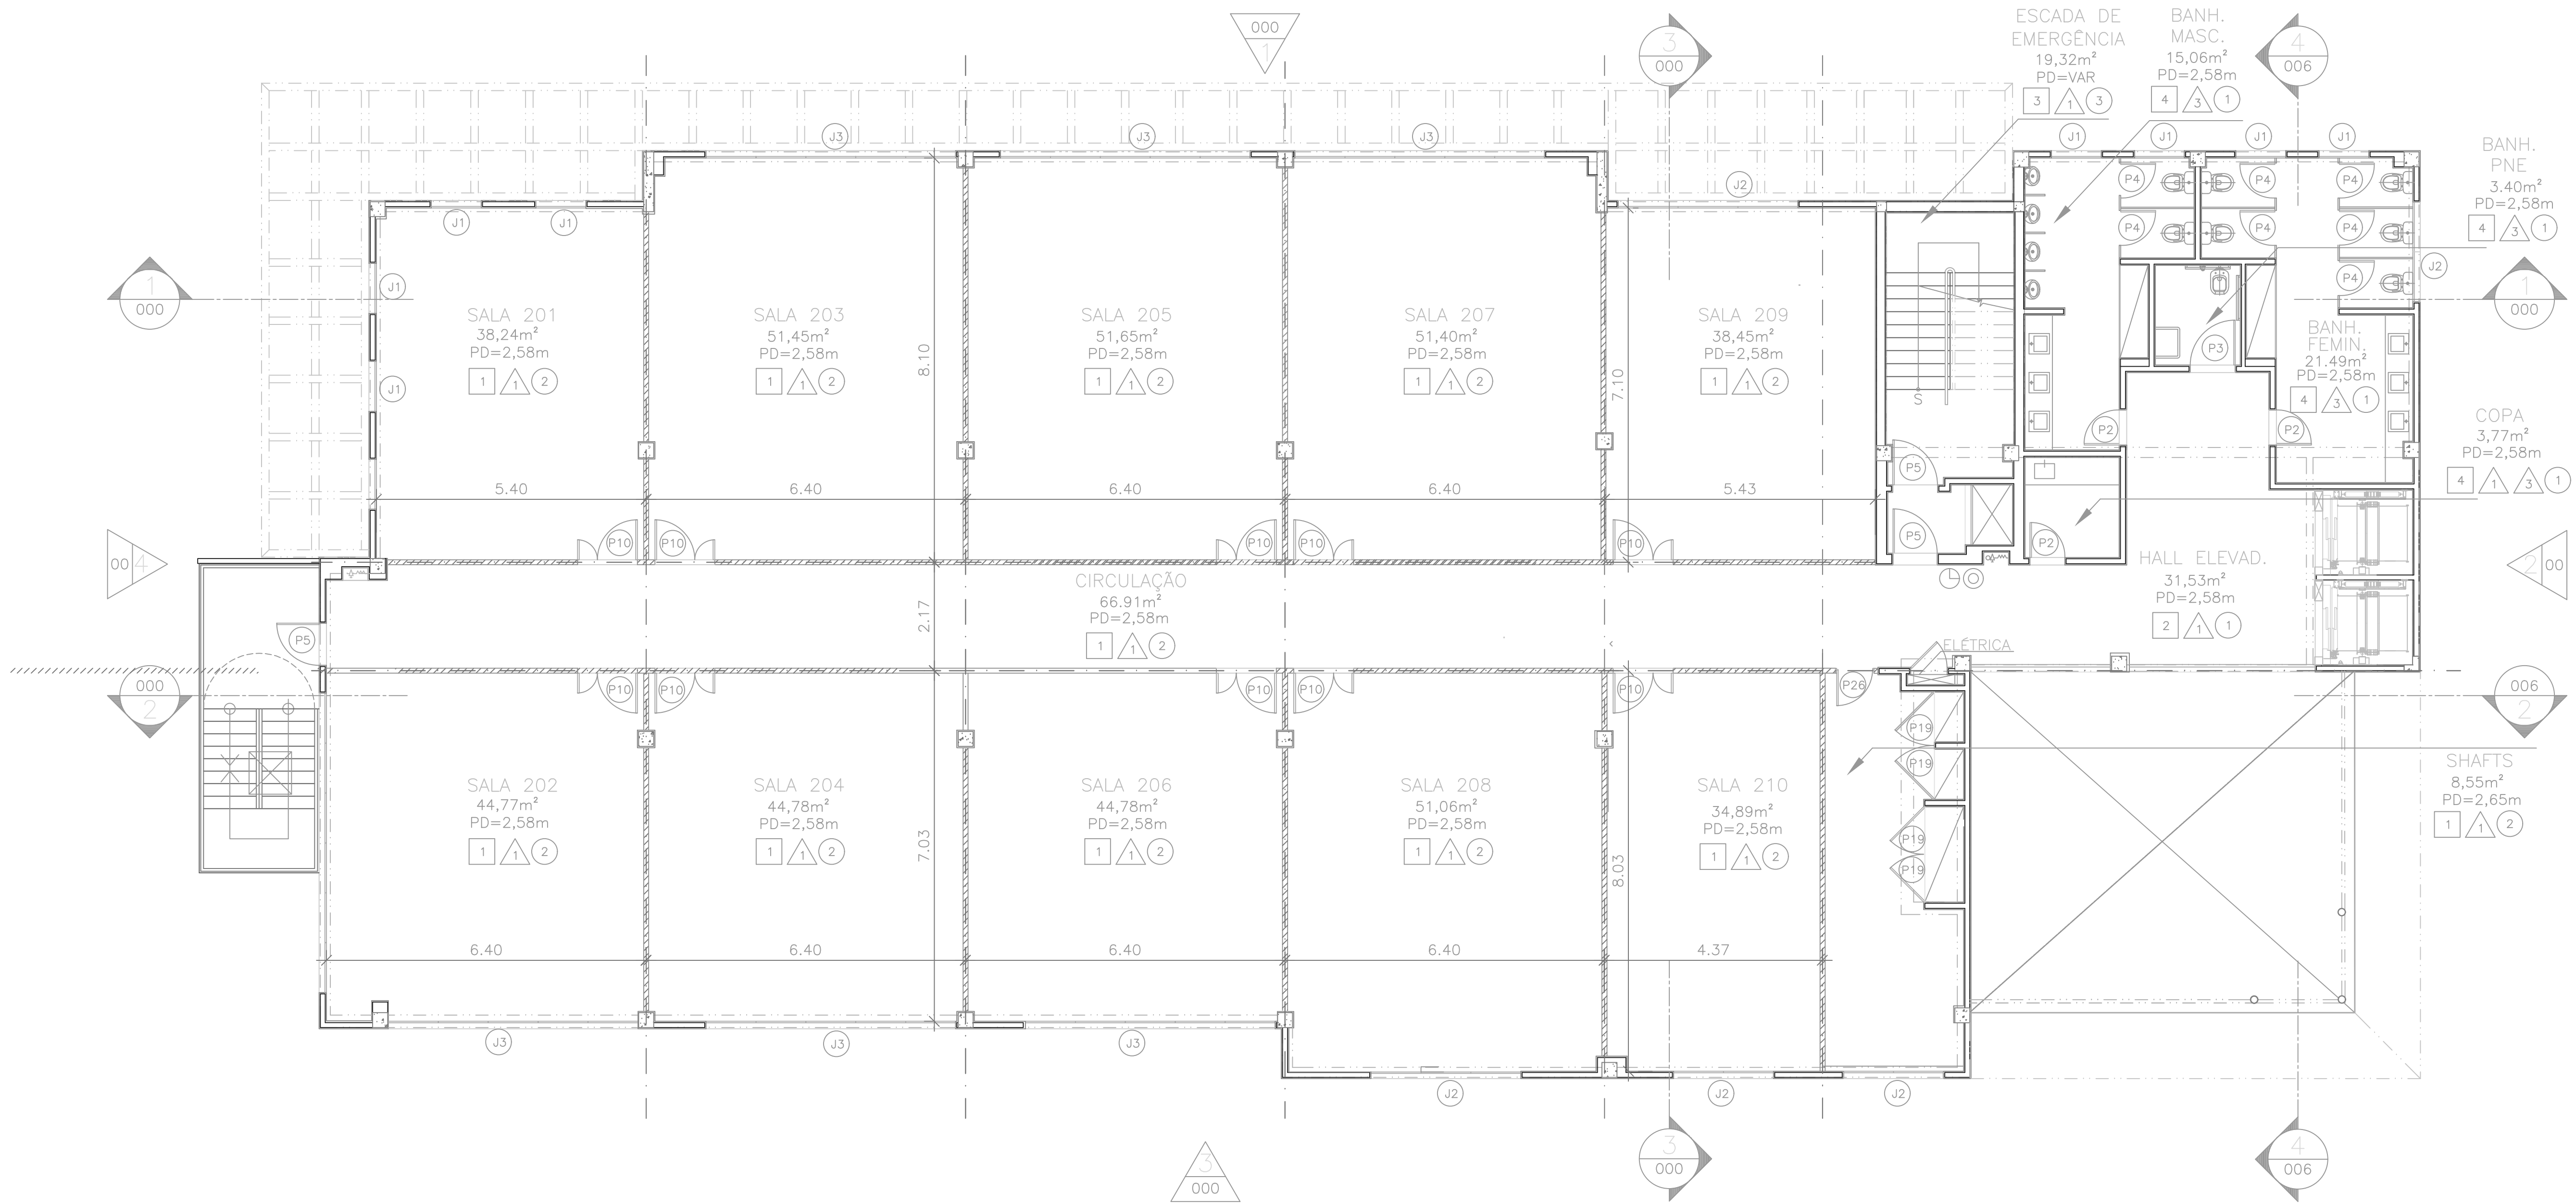

PLANTA BAIXA-2º PAVIMENTO
ESCALA 1/100

LEGENDAS

PISO

1. PISO ELEVADO h= 0,15CM, REVESTIDO DE CARPETE EM PLACAS, Belgotex, linha Interlude, cor 060 TIME, 50x50cm.
2. DESENHO NOS GRANITOS AQUALUX, POLIDO, 50cm X 50cm, SEGUNDO PAGINAÇÃO EM PLANTA. PISO CHEIO COM CONCRETO CELULAR, RODAPE DE GRANITO h=45cm.
3. CONCRETO APARENTE LISO. PISO CHEIO COM CONCRETO CELULAR.
4. PORCELANATO 45cm X 45cm, BEGE, DA PORTOBELLO, COM JUNTA DE 3mm. PISO CHEIO COM CONCRETO CELULAR.
5. PISO ELEVADO H=0,15CM, REVESTIDO DE PISO VINILICO BRANCO COM JUNTAS PRETAS.

PARDE

1. PINTURA LÁTEX PVA (CÓD. 2250), FOSCO, NA COR BRANCO NEVE (CÓD. 01), ACAB. FOSCO, SOBRE MASSA CORRIDA, DA SUVINIL.
2. REVESTIMENTO COM GESSO ACARTONADO COM APLICAÇÃO DE MASSA ACRILICA SUVINIL, PINTURA ACRILICA, COR BRANCO NEVE, ACAB. FOSCO, REF. 01.
3. REVESTIMENTO CERÂMICO, 10cm X 10cm, ELISABETH, LINHA CRISTAL BRANCO, COM REJUNTE BRANCO DE 5mm.

TETO

1. FORRO DE GESSO ACARTONADO BRANCO, ACAB. PINTURA LÁTEX PVA (CÓD. 2250), COR BRANCO NEVE, REF. 01, DA SUVINIL.
2. FORRO MODULAR ARMSTRONG, MODELO ENCORE RH 60, BRANCO LAY IN, 62,5cm X 125,0cm, DA HUNTER DOUGLAS.
SUSTENTAÇÃO: PERFIL TIPO "T" 24mm DE AÇO GALVANIZADO E CANTONEIRA DE ARREIMATE "L", NA COR BRANCO. FIXAÇÃO POR TIRANTES.
3. PINTURA LÁTEX PVA FOSCA (CÓD. 2250), NA COR BRANCO NEVE (CÓD.01), DA SUVINIL, SOBRE MASSA CORRIDA.

LEGENDA DE ESQUADRIAS – PORTAS

CÓD.	DESCRIÇÃO	LOCAL	OBSERVAÇÕES
P2	MADEIRA SEMI-ÓCA, 0,70m X 2,10m, REVESTIDA COM LAMINADO MELAMINICO NAS DUAS FACES, COR CHAMPAGNE, REF. L104, DA FÓRMICA, ACABAMENTO TEXTURIZADO, TESTEIRA ENVERNIZADA COM VERNIZ NATURAL FOSCO, DA SUVINIL.	BANHEIRO FEMININO, BANHEIRO MASCULINO, COPA. E CPD	DOBRADIÇA FECHAMATIC, DE AÇO CROMADO FOSCO REF. 225, TAMANHO 3 1/2" X 3, DA PAGE, CONJUNTO 521, DA LINHA INOVA, CROMADO ACETINADO, MACANETA 233 CRA E ROSETA 487 CRA, DA LA FONTE.
P3	MADEIRA SEMI-ÓCA, 0,90m X 2,10m, REVESTIDA COM LAMINADO MELAMINICO NAS DUAS FACES, COR CINZA TALAR, REF. L010, DA FÓRMICA, ACABAMENTO TEXTURIZADO, TESTEIRA ENVERNIZADA COM VERNIZ NATURAL FOSCO, DA SUVINIL.	BANHEIRO PNE.	DOBRADIÇA FECHAMATIC, DE AÇO CROMADO FOSCO REF. 225, TAMANHO 3 1/2" X 3, DA PAGE, CONJUNTO 521, DA LINHA INOVA, CROMADO ACETINADO, MACANETA 233 CRA E ROSETA 487 CRA, DA LA FONTE. BARRA HORIZONTAL CROMADA DE 60cm.
P4	MADEIRA SEMI-ÓCA, 0,70m X 1,60m, REVESTIDA COM LAMINADO MELAMINICO NAS DUAS FACES, COR GRANTIT, REF. L013, DA FÓRMICA, TESTEIRA ENVERNIZADA COM VERNIZ NATURAL FOSCO, DA SUVINIL.	CABINES DO BANHEIRO MASCULINO E FEMININO	DOBRADIÇA COM MOLA PARA DIVISÓRIA DE GRANITO 30mm, TARGEITA LIVRE/Ocupado E BATENTE PARA DIVISÓRIA DE GRANITO 30mm.
P5	CHAPA GALVANIZADA NATURAL, 0,90m X 2,10m, COM NÓCLEO EM MANTA REFRATÁRIA.	ESCADA DE EMERGÊNCIA	DOBRADIÇA DE MOLAS REGULÁVEIS SEGUNDO O FABRICANTE. BARRA ANTI-PÂNICO.
P10	MADEIRA SEMI-ÓCA, UMA FOLHA REVEST. LAMINADO MELAMINICO, NAS DUAS FACES, COR COBALTO REF. L118, ACAB. TEXTURIZADO, COM FRISOS DE s=1,5cm, DA FÓRMICA, TESTEIRA ENVERNIZADA COM VERNIZ NATURAL FOSCO, DA SUVINIL, BANDEIRA SUPERIOR REVEST. LAMINADO MELAMINICO NAS DUAS FACES, COR COBALTO REF. L 118, E NA COR COBALTA REF. L114, DA FÓRMICA, PINTURA DE ALZARES E BATESNTES COM TINTA ESMALTE (FO 2662), COR BRANCO FOSCO (FO 0300), DA SUVINIL.	PORTA DE ENTRADA SALAS	DOBRADIÇAS DE AÇO POLIDO, TIPO MEIODO COM PINO E BOLA, DE 3 X 2 1/2, DA WAGA, FECHO DE EMBUIR DE 16cm, CROMADO, DA WAGA, FECHADURA COM PUXADOR DE BARRA VERTICAL 60cm CROMADO E ROSETA.
P18	PORTA DUPLA 0,9X0,9X2,10 DE VIDRO TEMPERADO TRANSPARENTE LISO.	PORTA DE ENTRADA ESCRITÓRIOS	COM BANDEIRA FIXA DE 40CM
P19	PORTA 0,96X2,65 DE ALUMINIO ANODIZADO COM PINTURA ELETROSTÁTICA BRANCA.	SHAFT	
P20	MADEIRA SEMI-ÓCA, 1,00m X 2,10m, REVESTIDA COM LAMINADO MELAMINICO NAS DUAS FACES, COR BRANCO, ACABAMENTO TEXTURIZADO.	ÁREA DE ESCRITÓRIO	VISOR DE VIDRO LISO TRANSPARENTE DE 0,20X1,70CM
P21	MADEIRA SEMI-ÓCA, 0,80m X 2,10m, REVESTIDA COM LAMINADO MELAMINICO NAS DUAS FACES, COR BRANCO, ACABAMENTO TEXTURIZADO.	ÁREA DE SALAS DE REUNIÃO	VISOR QUADRADO DE VIDRO LISO TRANSPARENTE
P22	MADEIRA SEMI-ÓCA, 0,90m X 2,10m, REVESTIDA COM LAMINADO MELAMINICO NAS DUAS FACES, COR BRANCO, ACABAMENTO TEXTURIZADO.	SALAS 201 E 209	
P23	MADEIRA SEMI-ÓCA, 0,80m X 2,10m, REVESTIDA COM LAMINADO MELAMINICO NAS DUAS FACES, COR BRANCO, ACABAMENTO TEXTURIZADO.	CPD	
P24	MADEIRA SEMI-ÓCA, 0,80m X 2,10m, REVESTIDA COM LAMINADO MELAMINICO NAS DUAS FACES, COR BRANCO, ACABAMENTO TEXTURIZADO.	DEPÓSITO	
P25	PORTA DE CORRER DE VIDRO TRANSPARENTE LISO DE 1,27X2,10.	CAFÉ	
P26	PORTA DE MADEIRA SEMI-ÓCA 0,70X2,10, REVESTIDO DE LAMINADO MELAMINICO NAS DUAS FACES, COR CHAMPAGNE.	SHAFTS, DATA CENTER, CENTER TEL	

LEGENDA DE ESQUADRIAS – PORTAS

JANELAS

1. 1,00X1,00X1,90 JANELA DE ALUMINIO ANODIZADO, MODELO MAXI-AIR, VIDRO LISO
2. 2,00X1,00X1,90 JANELA DE ALUMINIO ANODIZADO, MODELO MAXI-AIR, VIDRO LISO
J3 – 5,00X1,80X1,10 JANELA DE ALUMINIO ANODIZADO, MODELO MAXI-AIR, VIDRO LISO, BANDEIRA INFERIOR DE VIDRO LISO TRANSPARENTE.

COMBATE A INCÊNDIO

EXTINTOR DE ÁGUA PRESSURIZADA – 10 litros

EXTINTOR DE GÁS CARBÔNICO – 6kg

CAIXA DE HIDRANTE SIMPLES

OBS.: ESTA PLANTA NÃO DEVE SER UTILIZADA PARA OUTRO FIM QUE NÃO SEJA A ELABORAÇÃO DO MAPA DE RISCO.

2	Data	Atual ex. baixa	Revisão		
1	Data	Atual ex. baixa	Revisão		
Rev.	Data	Desenhista	Revisão	Descrição	Aprov.
		PARQUE TECNOLÓGICO UFRJ		UNIVERSIDADE FEDERAL DO RIO DE JANEIRO	
Nome do Cliente		Nome do Edifício		Prancha:	
PARQUE TECNOLÓGICO		CETIC		1/III	
Tipo de Projeto / Subtipo de Projeto		Fase do Projeto / Status			
ARQUITETURA		AS BUILT/CONCLUÍDO			
Objetivo / Setor		Escala:		Data:	
CADASTRO		1:100		01/02/2016	
Título do Desenho		Nº de Reg. Orgão de Classe:			
PLANTA BAIXA 2º PAVIMENTO					
Resp. Técnico / Assinatura		Arquivo Magnético			
TERESA COSTA		02PTCE_ARABPB2r00.dwg			
Colaboração					
ERICA MENEZES, KARINA COMISSANHA E ISABELLE SANTOS					

02

08