


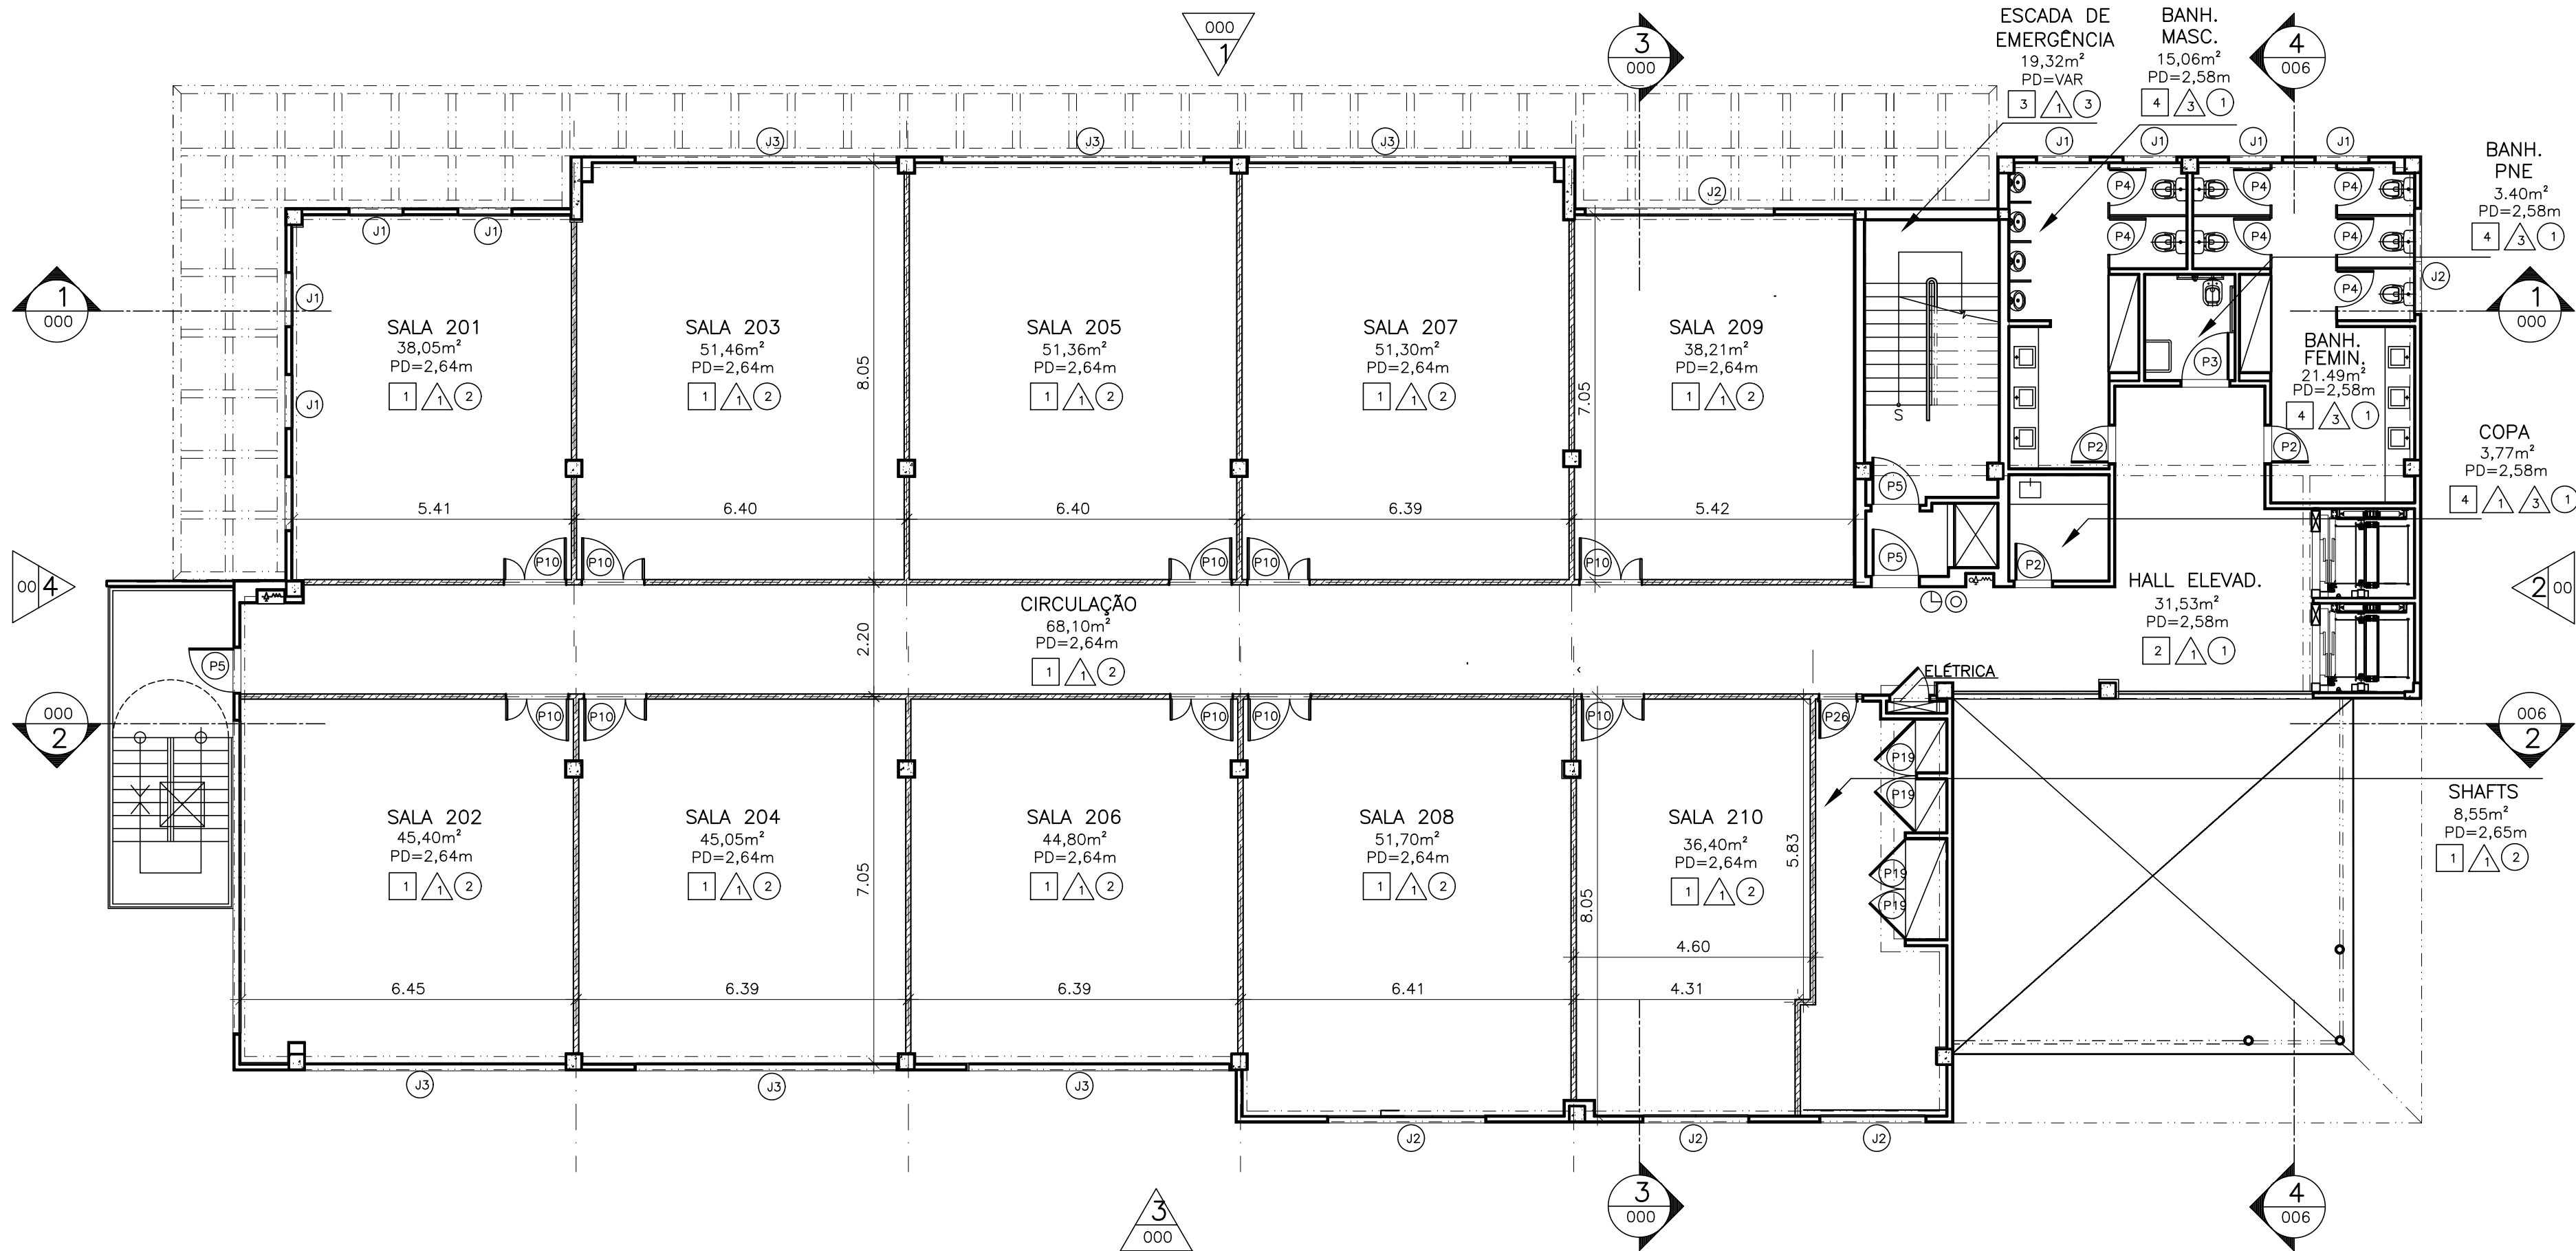

1 PLANTA BAIXA-2º PAVIMENTO
ESCALA 1/100

LEGENDAS

PISO

1. PISO ELEVADO h= 0,15cm, REVESTIDO DE CARPETE EM PLACAS, Belgotex, linha Interlude, cor 060 TIME, 50x50cm.

2. DESENHO NOS GRANITOS AQUILUX, POLIDO, 50cm X 50cm, SEGUNDO PAGINAÇÃO EM PLANTA. PISO CHEIO COM CONCRETO CELULAR, RODAPÉ DE GRANITO h=45cm.

3. CONCRETO APARENTE LISO. PISO CHEIO COM CONCRETO CELULAR.

4. PORCELANATO 45cm X 45cm, BEGE, DA PORTOBELLO, COM JUNTA DE 3mm. PISO CHEIO COM CONCRETO CELULAR.

5. PISO ELEVADO H=0,15CM, REVESTIDO DE PISO VINÍLICO BRANCO COM JUNTAS PRETAS.

PAREDE

1. PINTURA LATEX PVA (CÓD. 2250), FOSCO, NA COR BRANCO NEVE (CÓD. 01), ACAB. FOSCO, SOBRE MASSA CORRIDA, DA SUVINIL.

2. REVESTIMENTO COM GESSO ACARTONADO COM APLICAÇÃO DE MASSA ACRÍLICA SUVINIL, PINTURA ACRÍLICA, COR BRANCO NEVE, ACAB. FOSCO, REF. 01.

3. REVESTIMENTO CERÂMICO, 10cm X 10cm, ELISABETH, LINHA CRISTAL BRANCO, COM REJUNTE BRANCO DE 5mm.

TETO

1. FORRO DE GESSO ACARTONADO BRANCO, ACAB. PINTURA LÁTEX PVA (CÓD. 2250), COR BRANCO NEVE, REF. 01, DA SUVINIL.

2. FORRO MODULAR ARMSTRONG, MODELO ENCORE RH 90, BRANCO LAY IN, 62,5cm X 125,0cm, DA HUNTER DOUGLAS, SUSTENTAÇÃO: PERFIL TIPO "T" 24mm DE AÇO GALVANIZADO E CANTONEIRA DE ARREMATÉ 1", NA COR BRANCO, FIXAÇÃO POR TIRANTES.

3. PINTURA LATEX PVA FOSCA (CÓD. 2250), NA COR BRANCO NEVE (CÓD.01), DA SUVINIL, SOBRE MASSA CORRIDA.

LEGENDA DE ESQUADRIAS – PORTAS

CÓD.	DESCRIÇÃO	LOCAL	OBSERVAÇÕES
P2	MADERA SEM-ÓCA, 0,70m X 2,10m, REVESTIDA COM LAMINADO MELAMÍNICO NAS DUAS FACES, COR CINZA TALAR, REF. L010, DA FÓRMICA, ACABAMENTO TEXTURIZADO. TESTEIRA ENVERNIZADA COM VERNIZ NATURAL FOSCO, DA SUVINIL.	BANHEIRO FEMININO, BANHEIRO MASCULINO, COPA, E CPD	DOBRADIÇA FECHAMATIC, DE AÇO CROMADO FOSCO REF. 225, TAMANHO 3 1/2" X 3, DA PAGE, CONJUNTO 521, DA LINHA INOVA, CROMADO ACETINADO, MAÇANETA 233 CRA E ROSETA 487 CRA, DA LA FONTE.
P3	MADERA SEM-ÓCA, 0,90m X 2,10m, REVESTIDA COM LAMINADO MELAMÍNICO NAS DUAS FACES, COR CINZA TALAR, REF. L010, DA FÓRMICA, ACABAMENTO TEXTURIZADO. TESTEIRA ENVERNIZADA COM VERNIZ NATURAL FOSCO, DA SUVINIL. A PARTE INFERIOR DA PORTA RECEBERÁ NAS DUAS FACES UMA CHAPA METÁLICA DE e=0,8mm, ACABAMENTO ESCOVADO. PINTURA DE ALZARES E BATES COM TINTA ESMALTE (FO 2662) NA COR BRANCO FOSCO (FO 0300), DA SUVINIL.	BANHEIRO PNE.	DOBRADIÇA FECHAMATIC, DE AÇO CROMADO FOSCO REF. 225, TAMANHO 3 1/2" X 3, DA PAGE, CONJUNTO 521, DA LINHA INOVA, CROMADO ACETINADO, MAÇANETA 233 CRA E ROSETA 487 CRA, DA LA FONTE. BARRA HORIZONTAL CROMADA DE 60cm.
P4	MADERA SEM-ÓCA, 0,70m X 1,60m, REVESTIDA COM LAMINADO MELAMÍNICO NAS DUAS FACES, COR GRAFITI, REF. L013, DA FÓRMICA, TESTEIRA ENVERNIZADA COM VERNIZ NATURAL FOSCO, DA SUVINIL.	CABINES DO BANHEIRO MASCULINO E FEMININO	DOBRADIÇA COM MOLA PARA DIVISÓRIA DE GRANITO 30mm. TARGEITA LIVRE/OCUPADO E BATERNTE PARA DIVISÓRIA DE GRANITO 30mm.
P5	CHAPA GALVANIZADA NATURAL, 0,90m X 2,10m, COM NÓCLEO EM MANTA REFRATÓRIA.	ESCADA DE EMERGÊNCIA	DOBRADIÇA DE MOLAS REGULÁVEIS SEGUNDO O FABRICANTE, BARRA ANTI-PÂNICO.
P10	MADERA SEM-ÓCA, UMA FOLHA REVEST. LAMINADO MELAMÍNICO, NAS DUAS FACES, COR COBALTO REF. L118, ACAB. TEXTURIZADO, COM FRISOS DE e=1,5cm, DA FÓRMICA. TESTEIRA ENVERNIZADA COM VERNIZ NATURAL FOSCO, DA SUVINIL. BANDEIRA SUPERIOR REVEST. LAMINADO MELAMÍNICO NAS DUAS FACES, COR COBALTO REF. L 118, E NA COR COBALO REF. L114, DA FÓRMICA. PINTURA DE ALZARES E BATES COM TINTA ESMALTE (FO 2662), COR BRANCO FOSCO (FO 0300), DA SUVINIL.	PORTA DE ENTRADA SALAS	DOBRADIÇAS DE AÇO POLIDO, TIPO MEÍDO COM PINO E BOLA, DE 3 X 2 1/2", DA HAGA, TECIDO DE EMPLUTR DE 16cm CROMADO, DA HAGA, FECHADURA COM PUXADOR DE BARRA VERTICAL 60cm CROMADO E ROSETA.
P18	PORTA DUPLA 0,93X0,93X2,10 DE VIDRO TEMPERADO TRANSPARENTE LISO.	PORTA DE ENTRADA ESCRITÓRIOS	COM BANDEIRA FIXA DE 40CM
P19	PORTA 0,96X2,65 DE ALUMÍNIO ANODIZADO COM PINTURA ELETROSTÁTICA BRANCA.	SHAFT	
P20	MADERA SEM-ÓCA, 1,00m X 2,10m, REVESTIDA COM LAMINADO MELAMÍNICO NAS DUAS FACES, COR BRANCO, ACABAMENTO TEXTURIZADO.	ÁREA DE ESCRITÓRIO	VISOR DE VIDRO LISO TRANSPARENTE DE 0,20X1,70CM
P21	MADERA SEM-ÓCA, 0,80m X 2,10m, REVESTIDA COM LAMINADO MELAMÍNICO NAS DUAS FACES, COR BRANCO, ACABAMENTO TEXTURIZADO.	ÁREA DE SALAS DE REUNIÃO	VISOR QUADRADO DE VIDRO LISO TRANSPARENTE
P22	MADERA SEM-ÓCA, 0,90m X 2,10m, REVESTIDA COM LAMINADO MELAMÍNICO NAS DUAS FACES, COR BRANCO, ACABAMENTO TEXTURIZADO.	SALAS 201 E 209	
P23	MADERA SEM-ÓCA, 0,80m X 2,10m, REVESTIDA COM LAMINADO MELAMÍNICO NAS DUAS FACES, COR BRANCO, ACABAMENTO TEXTURIZADO.	CPD	
P24	MADERA SEM-ÓCA, 0,80m X 2,10m, REVESTIDA COM LAMINADO MELAMÍNICO NAS DUAS FACES, COR BRANCO, ACABAMENTO TEXTURIZADO.	DEPÓSITO	
P25	PORTA DE CORRER DE VIDRO TRANSPARENTE LISO DE 1,27X2,10.	CAFÉ	
P26	PORTA DE MADEIRA SEM-ÓCA 0,70X2,10, REVESTIDO DE LAMINADO MELAMÍNICO NAS DUAS FACES, COR CHAMPAGNE.	SHAFTS, DATA CENTER, CENTER TEL	

LEGENDA DE ESQUADRIAS – PORTAS

JANELAS

J1 – 1,00X1,00X1,90 JANELA DE ALUMÍNIO ANODIZADO, MODELO MAXI-AIR. VIDRO LISO

J2 – 2,00X1,00X1,90 JANELA DE ALUMÍNIO ANODIZADO, MODELO MAXI-AIR. VIDRO LISO

J3 – 5,00X1,80X1,10 JANELA DE ALUMÍNIO ANODIZADO, MODELO MAXI-AIR. VIDRO LISO, BANDEIRA INFERIOR DE VIDRO LISO TRANSPARENTE.

COMBATE A INCÊNDIO

EXTINTOR DE ÁGUA PRESSURIZADA – 10 litros

EXTINTOR DE GÁS CARBÔNICO – 6kg

CAIXA DE HIDRANTE SIMPLES

OBS: ESTA PLANTA NÃO DEVE SER UTILIZADA PARA OUTRO FIM QUE NÃO SEJA A ELABORAÇÃO DO MAPA DE RISCO.

2	Data	Aval ox. baixa	Revisão	
1	Data	Aval ox. baixa	Revisão	

Rev.	Data	Desenhista	Revisão	Descrição	Aprov.

PARQUE TECNOLÓGICO UFRJ

UNIVERSIDADE FEDERAL DO RIO DE JANEIRO

Nome do Cliente: PARQUE TECNOLÓGICO

Nome do Edifício: CETIC

Quadra / Lote: 1/III

Franchia:

Nome do Projeto / Sub-projeto: ARQUITETURA

Nome do Projeto / Status: AS BUILT/CONCLUÍDO

Objetivo / Setor: CADASTRO

Escala: 1:100

Data: 16/10/2026

Título do Desenho: PLANTA BAIXA 2º PAVIMENTO

Resp. Técnico / Assinatura: TERESA COSTA

Nº de Reg. Órgão de Classe:

Colaboração: RAFAELA SANTIAGO

Arquivo Magnético: 02PTCE_ARABPB2r00.dwg

02

08